

RICHIESTA DI PERMESSO DI COSTRUIRE
IN VARIANTE AL P.D.C. n. 04/19 DEL 28/01/2019
E AI RELATIVI ELABORATI *AS BUILT* DEL 05/08/2020 prot. 11992
PER LA REALIZZAZIONE DELLE OPERE DI URBANIZZAZIONE RELATIVE AL P.U.A.
DENOMINATO "Via della Pieve Vecchia" - SCHEDA NORMA n. 9

Proprietari:
Bertini Antonio, Bertini Lino, Bertini Luigi, Bertini Luigina,
Bertini Paola e Bertini Teresa

TAVOLA	STATO DI VARIANTE ACCESSIBILITA' E SUPERAMENTO BARRIERE ARCHITETTONICHE
13 VAR	- planimetria generale intervento, scala 1:200 - schema con dettagli e misure, scala 1:20 - legenda - dettagli marciapiede, scala 1:20

I PROPRIETARI	
IL PROGETTISTA	
IL COLLABORATORE	

REVISIONE	DATA
01	GIUGNO 2021

STUDIO CASOLAI
JACOPO CASOLAI architetto
EUGENIO CASOLAI geometra
V.le Marconi, 12 - 37042 Caldiero tel/fax: 0457651270 e-mail: info@studiocasolai.it

IL PRESENTE DOCUMENTO REDATTO DALLLO STUDIO TECNICO CASOLAI NON PUO' ESSERE RIPRODOTTO O COMUNICATO A TERZI SENZA PREVENTIVA AUTORIZZAZIONE SCRITTA

LEGENDA


Percorsi accessibili

Possibilità cambio direzione


Parcheggio riservato a disabili

quote di progetto

DETTAGLIO MARCIAPIEDE - Sezione A-A scala 1:20

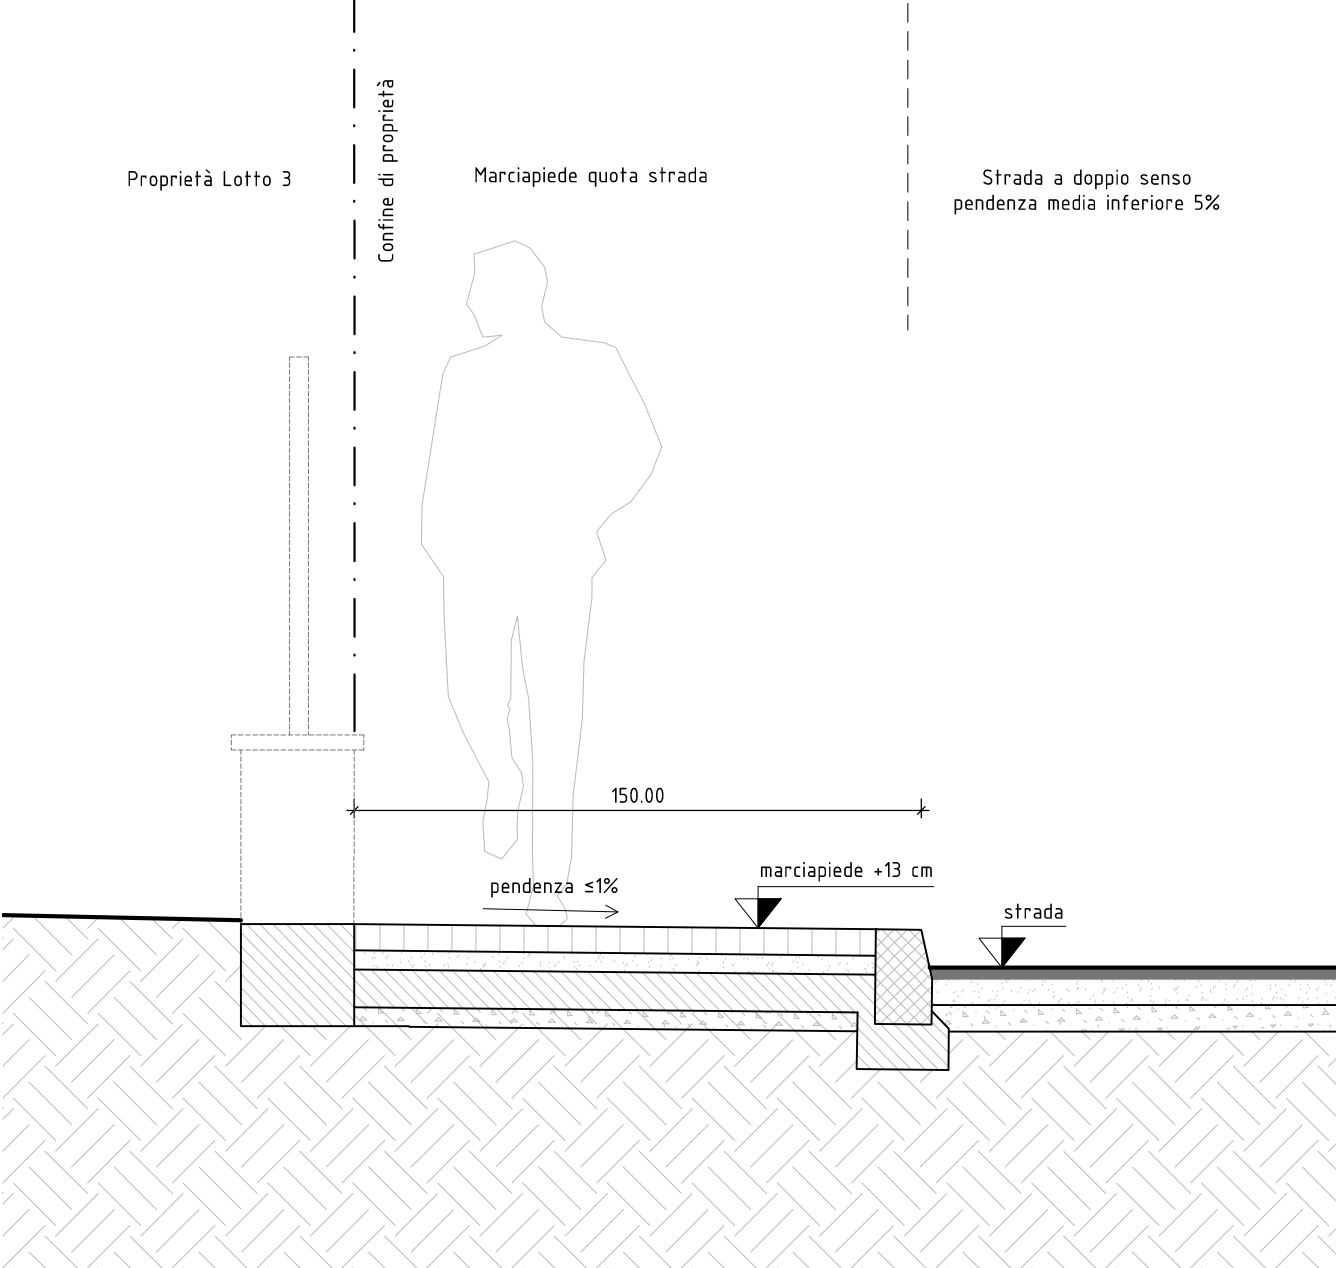

DETTAGLIO MARCIAPIEDE - Sezione B-B scala 1:20

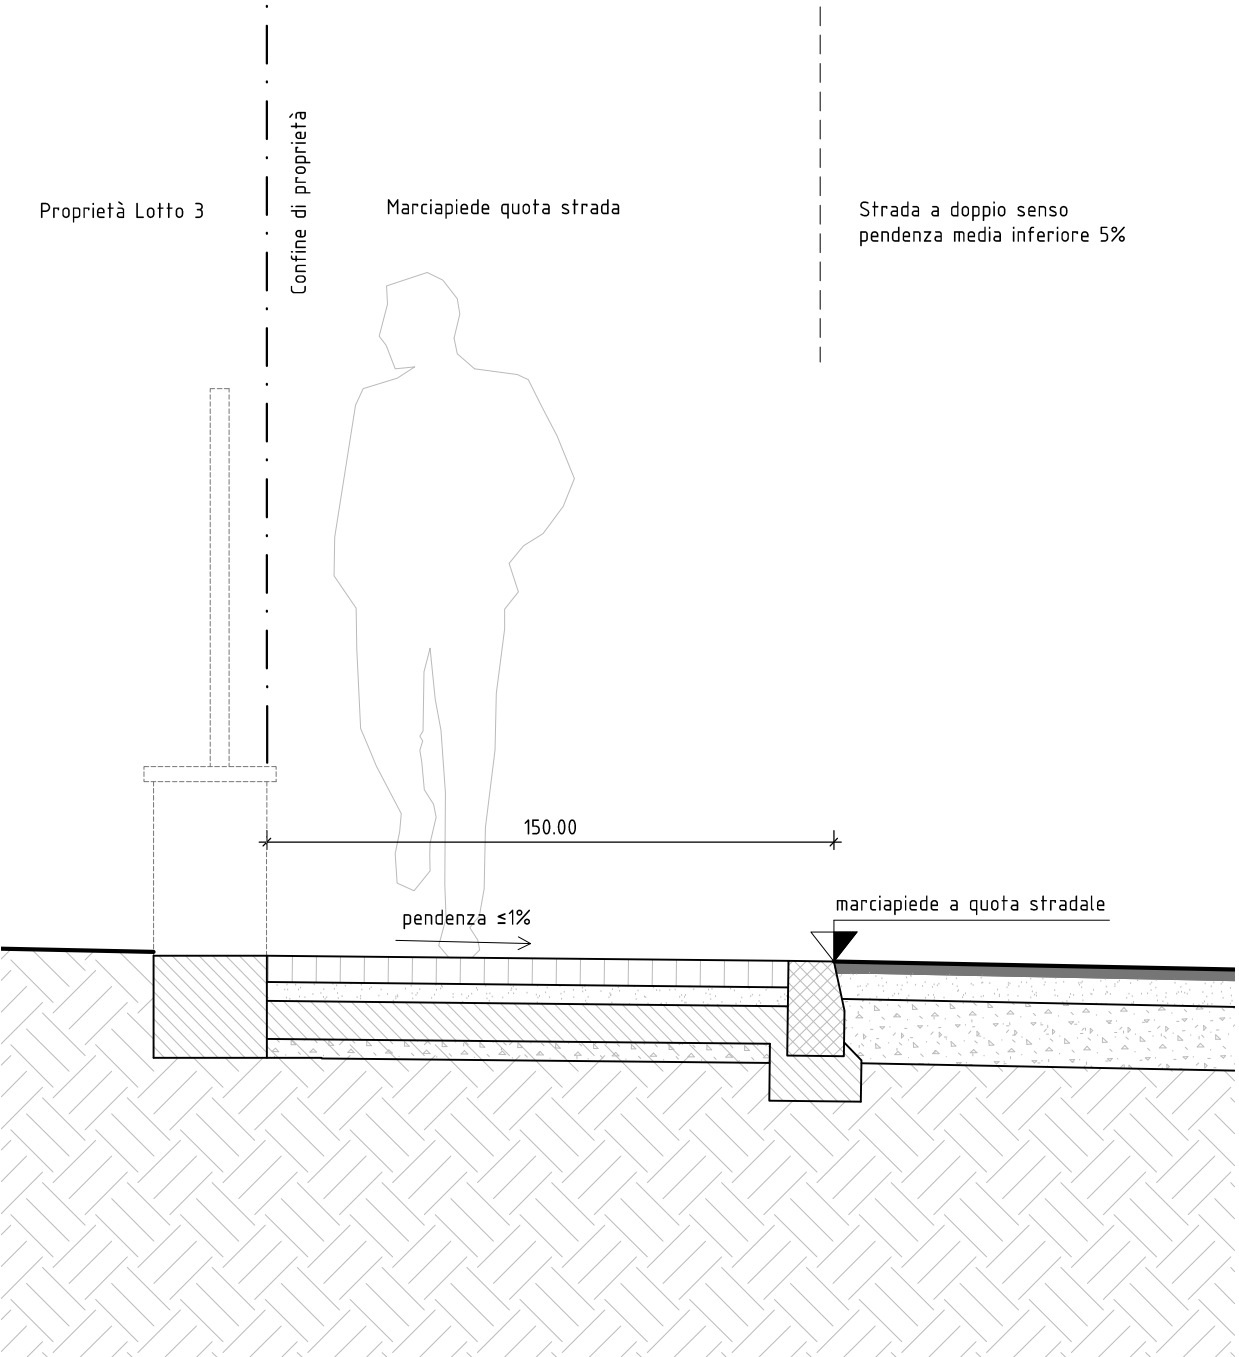

PLANIMETRIA D'INSIEME - scala 1:200

