


RICHIESTA DI PERMESSO DI COSTRUIRE
 IN VARIANTE AL P.D.C. n. 04/19 DEL 28/01/2019
 E AI RELATIVI ELABORATI AS BUILT DEL 05/08/2020 prof. 11992
 PER LA REALIZZAZIONE DELLE OPERE DI URBANIZZAZIONE RELATIVE AL P.U.A.
 DENOMINATO "Via della Pieve Vecchia" - SCHEDA NORMA n. 9

Proprietari:
 Bertini Antonio, Bertini Lino, Bertini Luigi, Bertini Luigina,
 Bertini Paola e Bertini Teresa

TAVOLA	PROGETTO DELLA VIABILITA' stato di variante
11 VAR	- planimetria intervento, scala 1:200 - schema segnaletica verticale e orizzontale
I PROPRIETARI	
IL PROGETTISTA	
IL COLLABORATORE	
DATA	REVISIONE
GIUGNO 2021	01 GIUGNO 2021
	02 SETTEMBRE 2021
STUDIO CASOLAI JACOPO CASOLAI architetto EUGENIO CASOLAI geometra Via Marconi, 12 - 37042 Caldiero tel/fax: 0457651270 e-mail: info@studiocasolai.it	
4. PRESENTE DOCUMENTO REDATTO DALLA STUDIO TECNICO CASOLAI NON PÒ ESSERE RIPRODOTTO O COMUNICATO A TERZI SENZA PREVENTIVA AUTORIZZAZIONE SCRITTA	

PLANIMETRIA INTERVENTO - scala 1:200

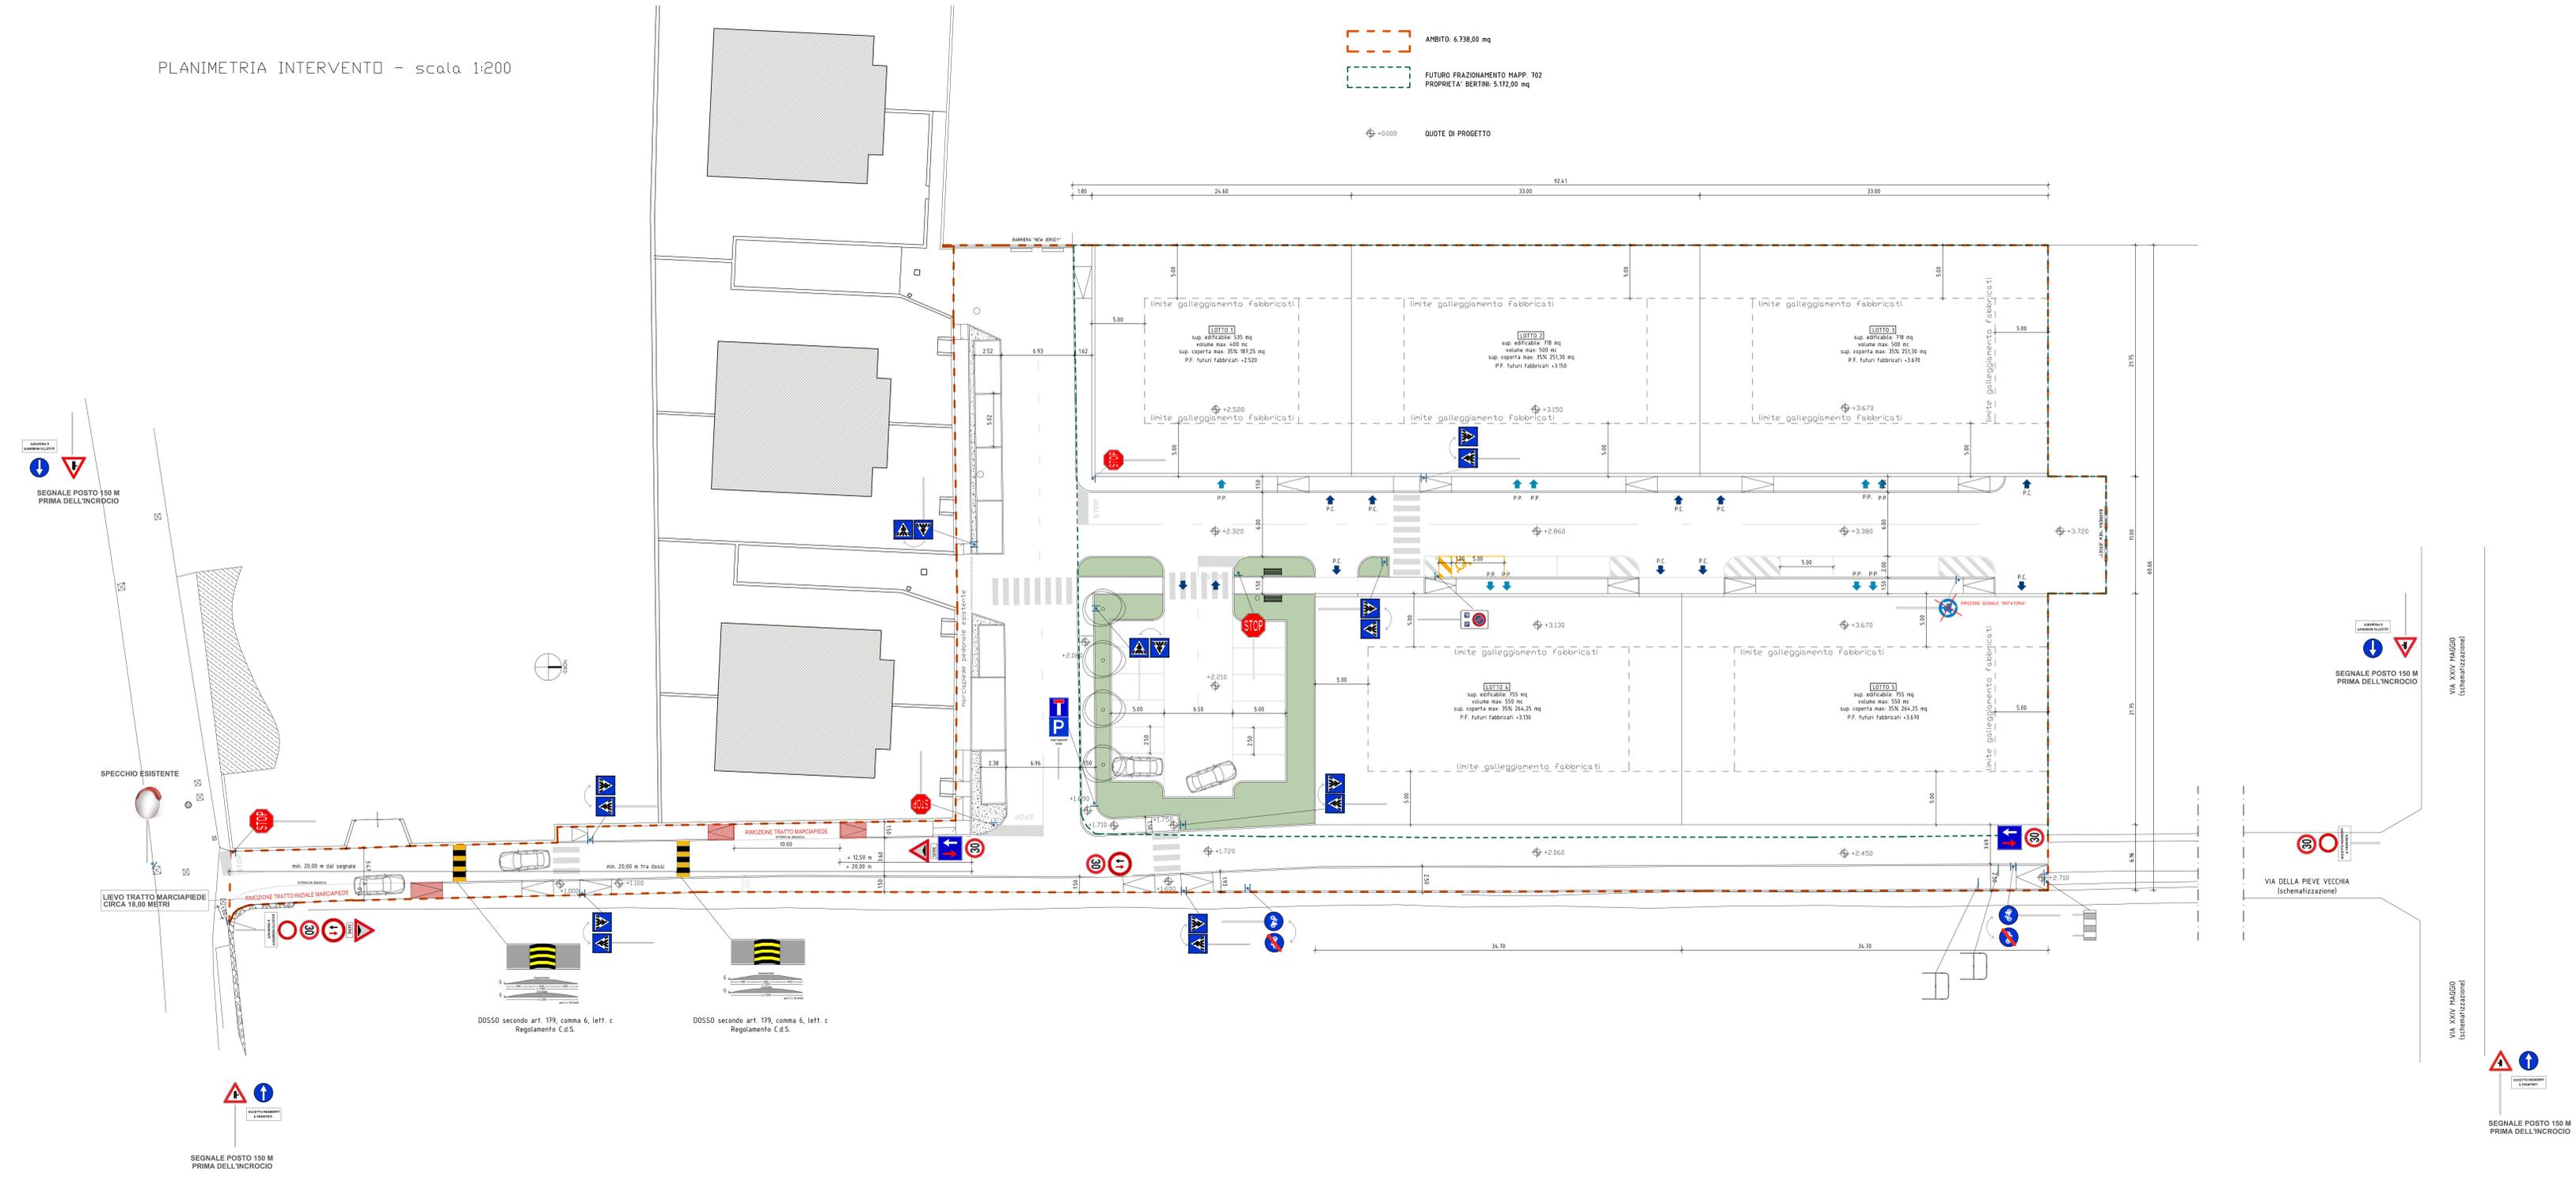

- LEGENDA**
- Figura 37 Art.107
 - Figura 76 Art.120
 - Figura 46 Art. 116
 - Figura 79/a Art.120
 - Figura 43/b Art. 112
 - Figura 43/c Art. 112
 - Figura 309 Art. 135
 - Barriera fine pista ciclopedonale
 - Figura 50 Art. 116
 - Figura II 80/a Art.122
 - Figura 303 Art.135
 - Figura 91 Art.122
 - Figura 90 Art.122
 - Figura 41 Art.110
 - Figura 45 Art.114
 - Figura 2 Art.85
 - Dossi come da Art. 179 comma 6, lett. c)
 - Segnale stradale bifacciale
 - Segnale stradale monofacciale
 - Passo carraio
 - Passaggio pedonale