COMUNE DI COLOGNOLA AI COLLI — PROVINCIA DI VERONA

RICHIESTA DI PERMESSO DI COSTRUIRE
IN VARIANTE AL P.D.C. n. 04/19 DEL 28/01/2019
E AI RELATIVI ELABORATI *AS BUILT* DEL 05/08/2020 prot. 11992
PER LA REALIZZAZIONE DELLE OPERE DI URBANIZZAZIONE RELATIVE AL P.U.A.
DENOMINATO "Via della Pieve Vecchia" - SCHEDA NORMA n. 9

Proprietari:
Bertini Antonio, Bertini Lino, Bertini Luigi, Bertini Luigina,
Bertini Paola e Bertini Teresa

TAVOLA
03 VAR

SEZIONI - stato di variante

- Sinossi sezioni, scala 1:500
- Sezioni AA-BB-CC-DD-EE-FF, scala 1:200

I PROPRIETARI

IL PROGETTISTA

IL COLLABORATORE

DATA:
GIUGNO 2021

REVISIONE	DATA
01	GIUGNO 2021

STUDIO CASOLAI
JACOPO CASOLAI architetto
EUGENIO CASOLAI geometra
V.le Marconi, 12 - 37042 Caldiero Tel/Fax: 045/7651270 e-mail: info@studiocasolai.it

IL PRESENTE DOCUMENTO REDATTO DALLO STUDIO TECNICO CASOLAI NON PUÒ ESSERE RIPRODOTTO O COMUNICATO A TERZI SENZA PREVENTIVA AUTORIZZAZIONE SCRITTA

SEZIONE AA - scala 1:200

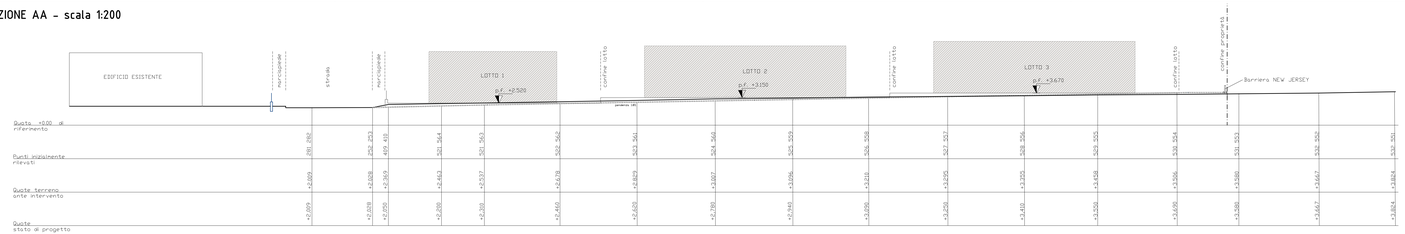

SEZIONE CC - scala 1:200

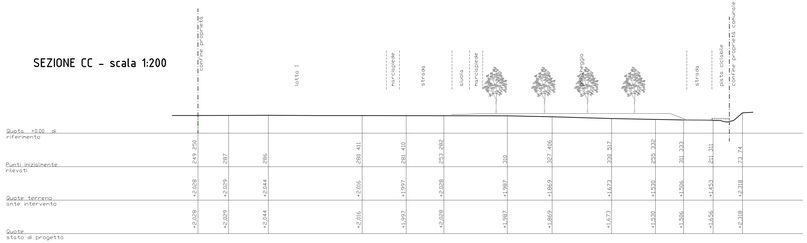

LEGENDA:
- Profilo stato di PROGETTO
- Profilo terreno ANTE INTERVENTO

SINOSSI SEZIONI - scala 1:500

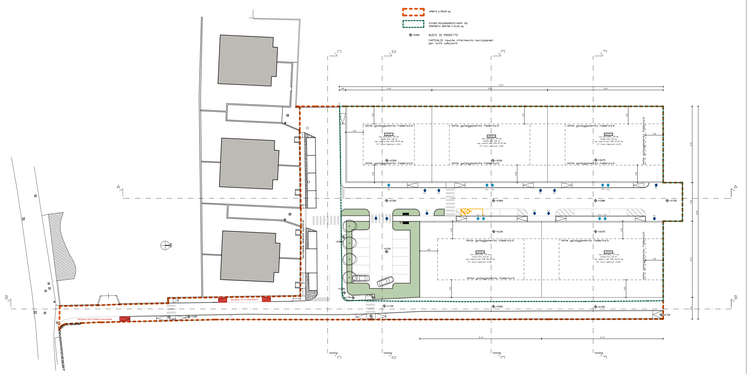

SEZIONE BB - scala 1:200

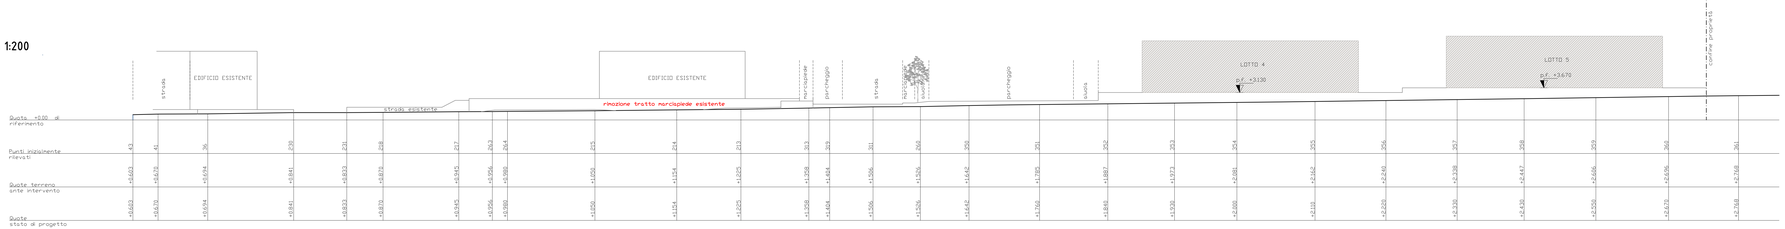

SEZIONE DD - scala 1:200

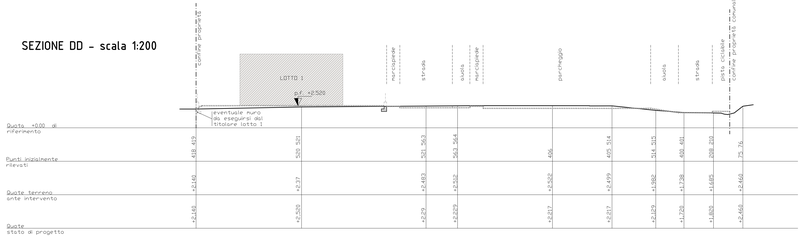

SEZIONE EE - scala 1:200

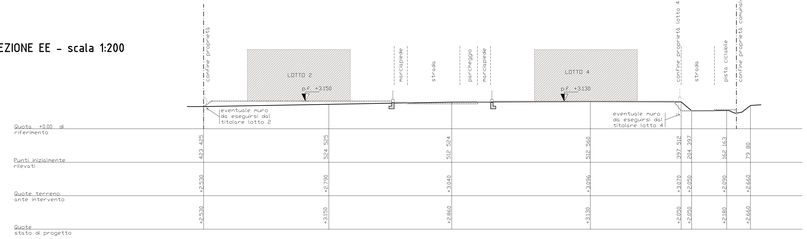
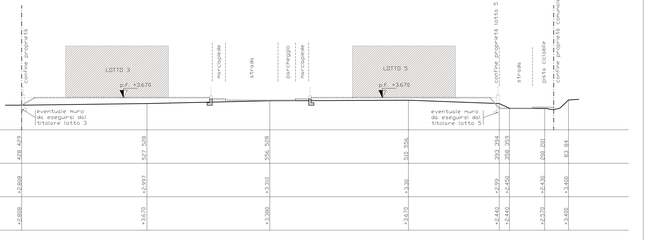
SEZIONE FF - scala 1:200